

# ПАСПОРТ № \_\_\_\_\_ Заземляющего устройства

ООО «Строймонтаж»

(Наименование организации)

г. Севастополь, ул. Виноградная, 20

(Адрес)

Административно-хозяйственное здание

(Наименование цеха, отдела, корпуса, подстанции, РУ)

Дата составления " \_\_ " \_\_\_\_\_ 20\_\_ года

1. Выполнен по проекту: \_\_\_\_\_ Данных нет

2. Введён в эксплуатацию: \_\_\_\_\_ 2014 год

### 3. Основные данные:

3.1. Характеристика грунта \_\_\_\_\_ Суглинок

3.2. Удельное сопротивление грунта \_\_\_\_\_ 350 Ом·м

3.3. Нормативное сопротивление заземляющего устройства: \_\_\_\_\_ 55 Ом

### 4. Основные технические данные заземляющего устройства:

4.1. Вертикальные заземлители: \_\_\_\_\_ сталь, круг, диаметр - 10 мм, количество - 3 шт.


4.2. Расстояние между вертикальными заземлителями, м: \_\_\_\_\_ 2,5

4.3. Горизонтальные заземлители: \_\_\_\_\_ сталь, круг, диаметр - 16 мм

4.4. Глубина заложения, м: \_\_\_\_\_ 0,5

4.5. Другие данные: \_\_\_\_\_ существующее заземляющее устройство

## 5. Исполнительная схема заземляющего устройства

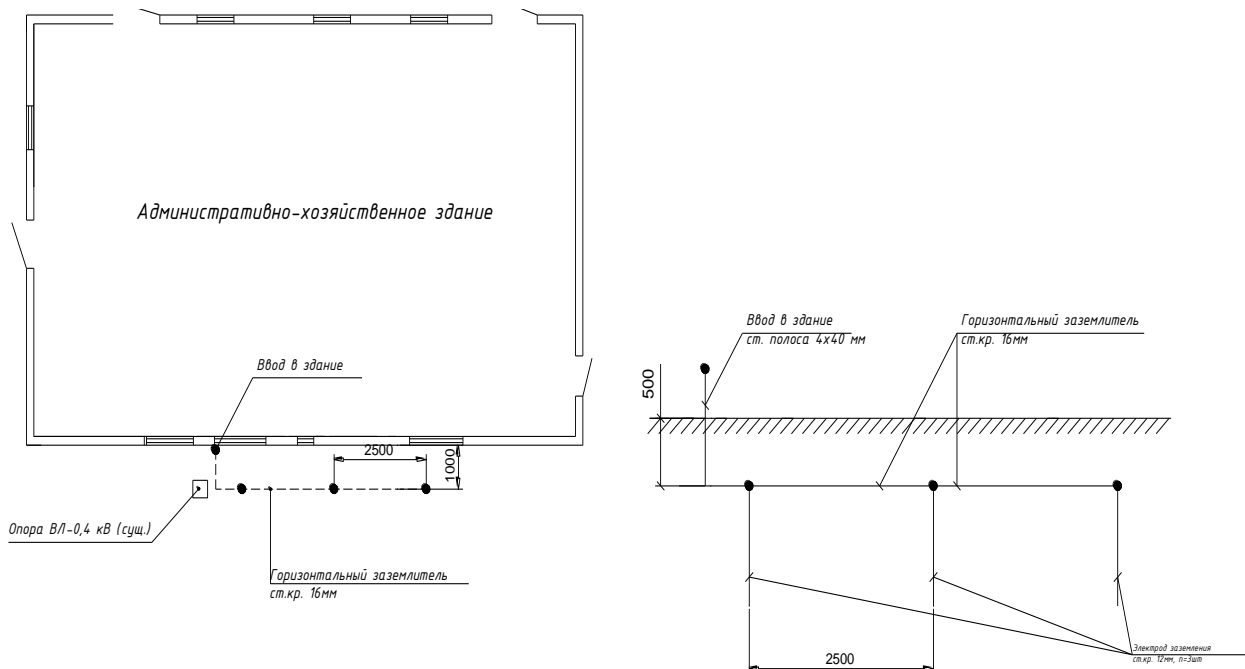

**6. Выборочная проверка осмотром со вскрытием грунта состояния заземляющего устройства (состояние контактов в местах соединений, состояние элементов заземлителя и т.д.)**

| Дата       | Наименование работ | Результаты проверки, принятые меры к устранению замечаний | Ф.И.О., должность проводивших проверку, роспись |
|------------|--------------------|---|---|
| 24.06.2014 | Ревизия            | Недостатков не выявлено                                   |   |
|            |                    |   |   |
|            |                    |   |   |
**7. Дополнительные сведения:**

---

---

---

---

Паспорт составил : \_\_\_\_\_  
*должность, подпись, Ф.И.О.*

Проверил : \_\_\_\_\_  
*должность, подпись, Ф.И.О.*